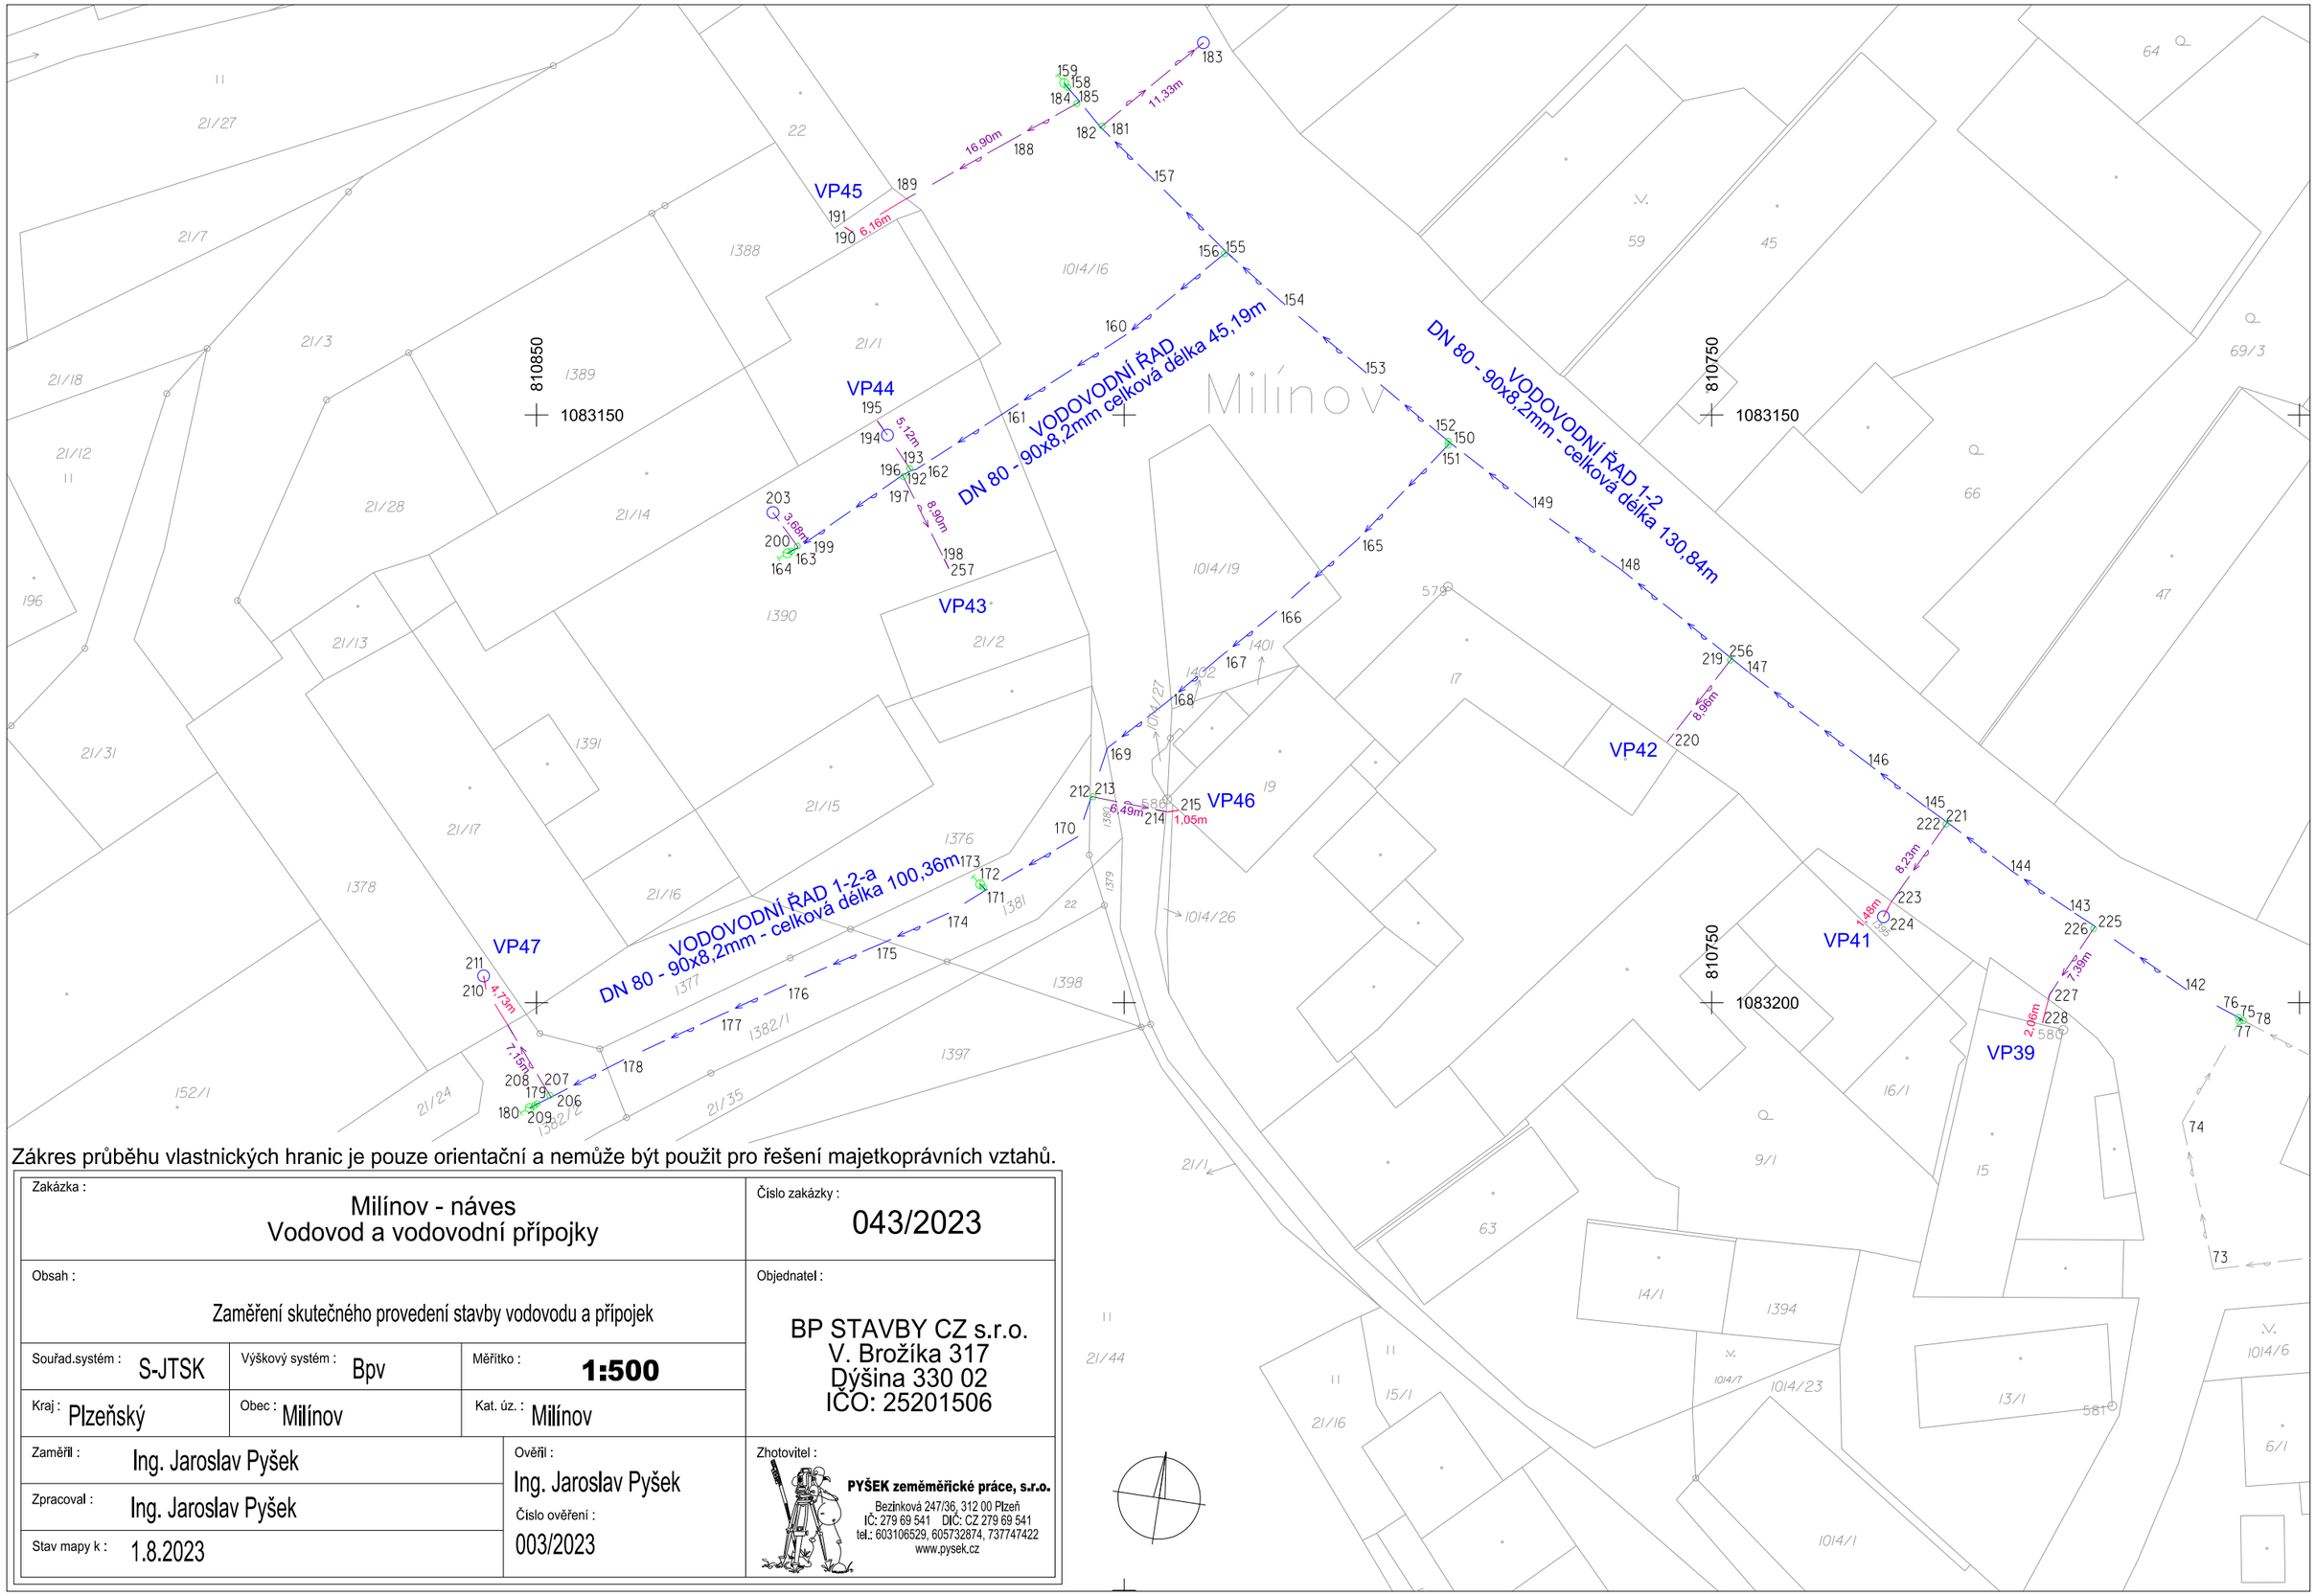

Zákres průběhu vlastnických hranic je pouze orientační a nemůže být použit pro řešení majetkoprávních vztahů.

Zakázka : Milínov - náves Vodovod a vodovodní přípojky			Číslo zakázky : 043/2023
Obsah : Zaměření skutečného provedení stavby vodovodu a přípojek			Objednatel : BP STAVBY CZ s.r.o. V. Brožíka 317 Dýšina 330 02 IČO: 25201506
Souřad.systém : S-JTSK	Výškový systém : Bpv	Měřítko : **1:500**	
Kraj : Plzeňský	Obec : Milínov	Kat. úz. : Milínov	
Zaměřil : Ing. Jaroslav Pyšek		Ověřil : Ing. Jaroslav Pyšek	Zhotovitel : **PYŠEK zeměměřické práce, s.r.o.** Bezinková 247/36, 312 00 Plzeň IČ: 279 69 541 DIČ: CZ 279 69 541 tel.: 603106529, 605732874, 737747422 www.pysek.cz
Zpracoval : Ing. Jaroslav Pyšek		Číslo ověření : 003/2023	
Stav mapy k : 1.8.2023			